




Südsansicht

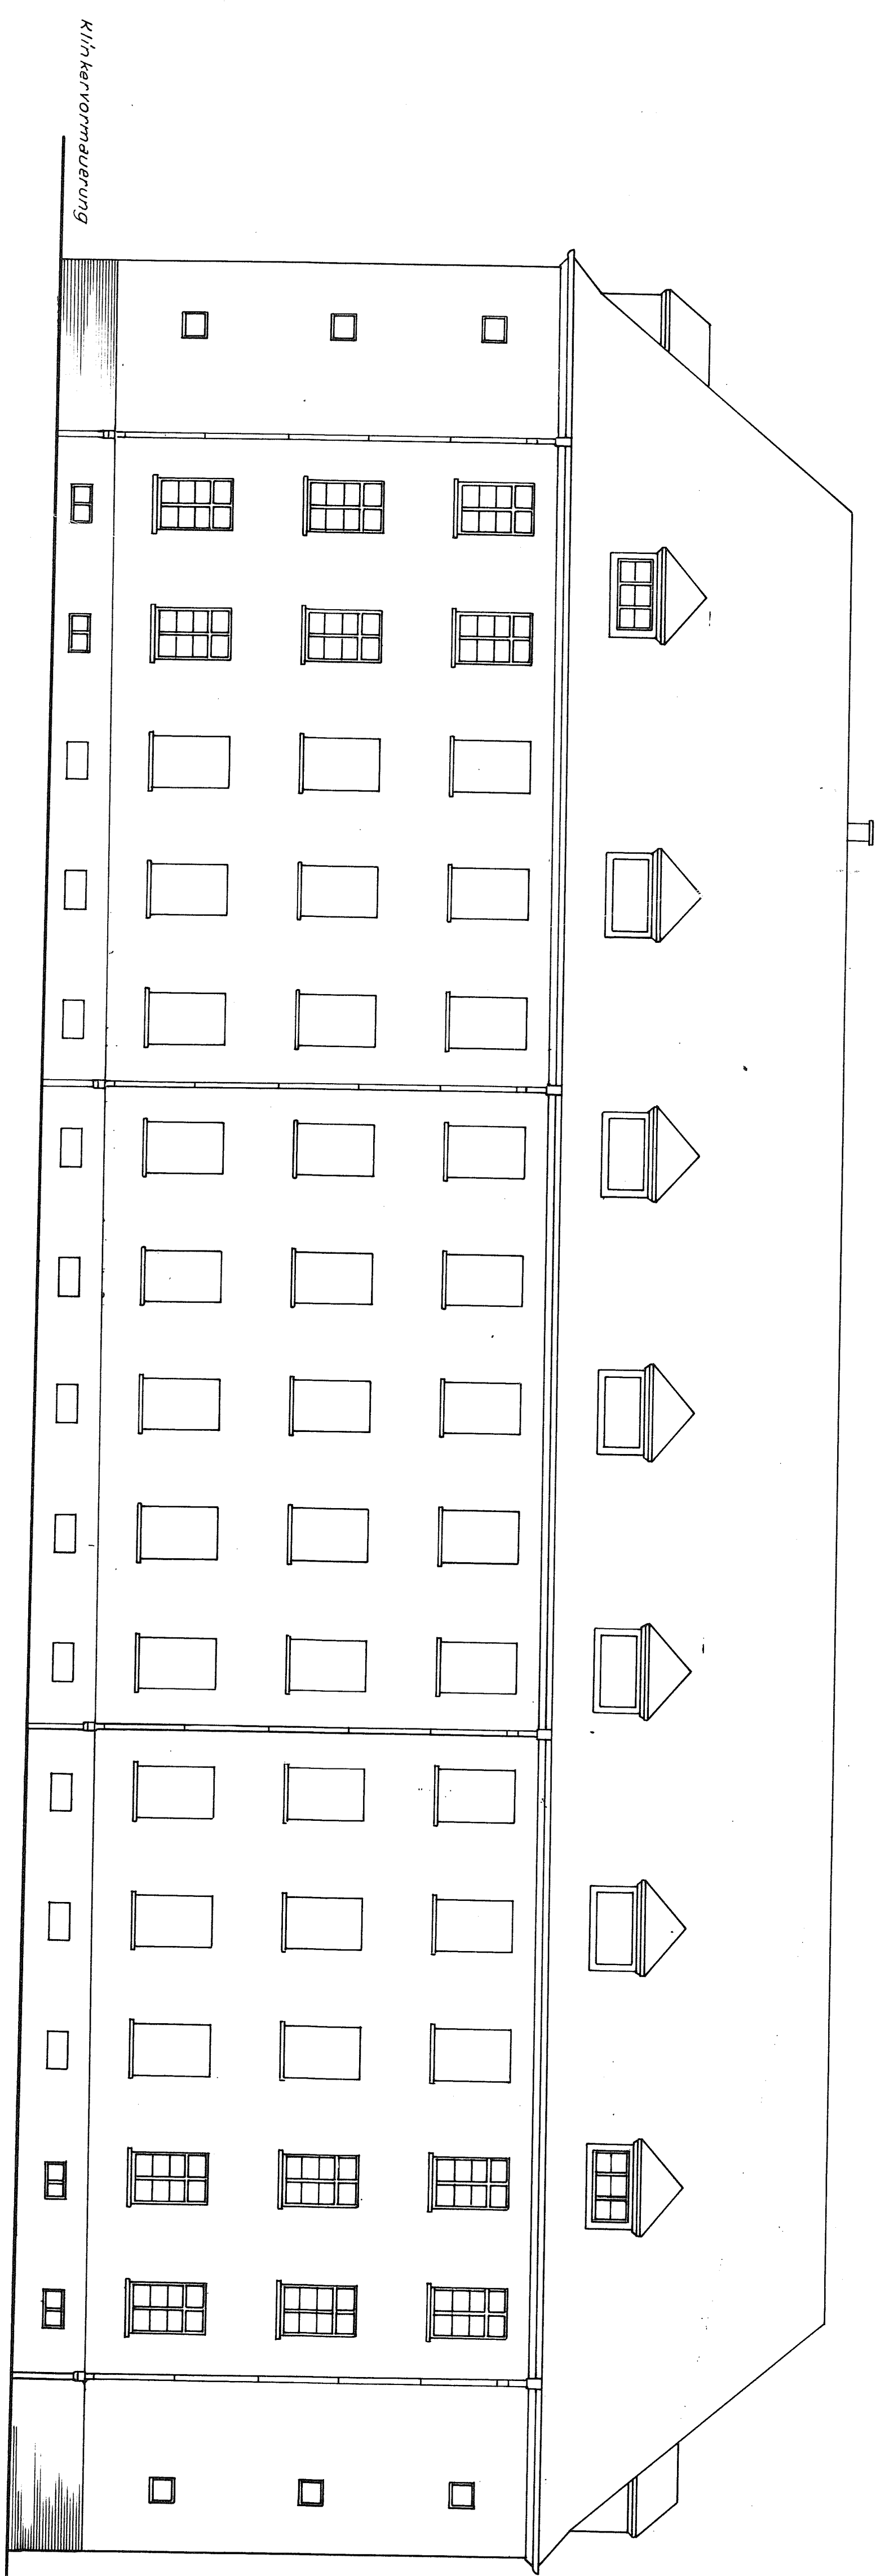

Westansicht

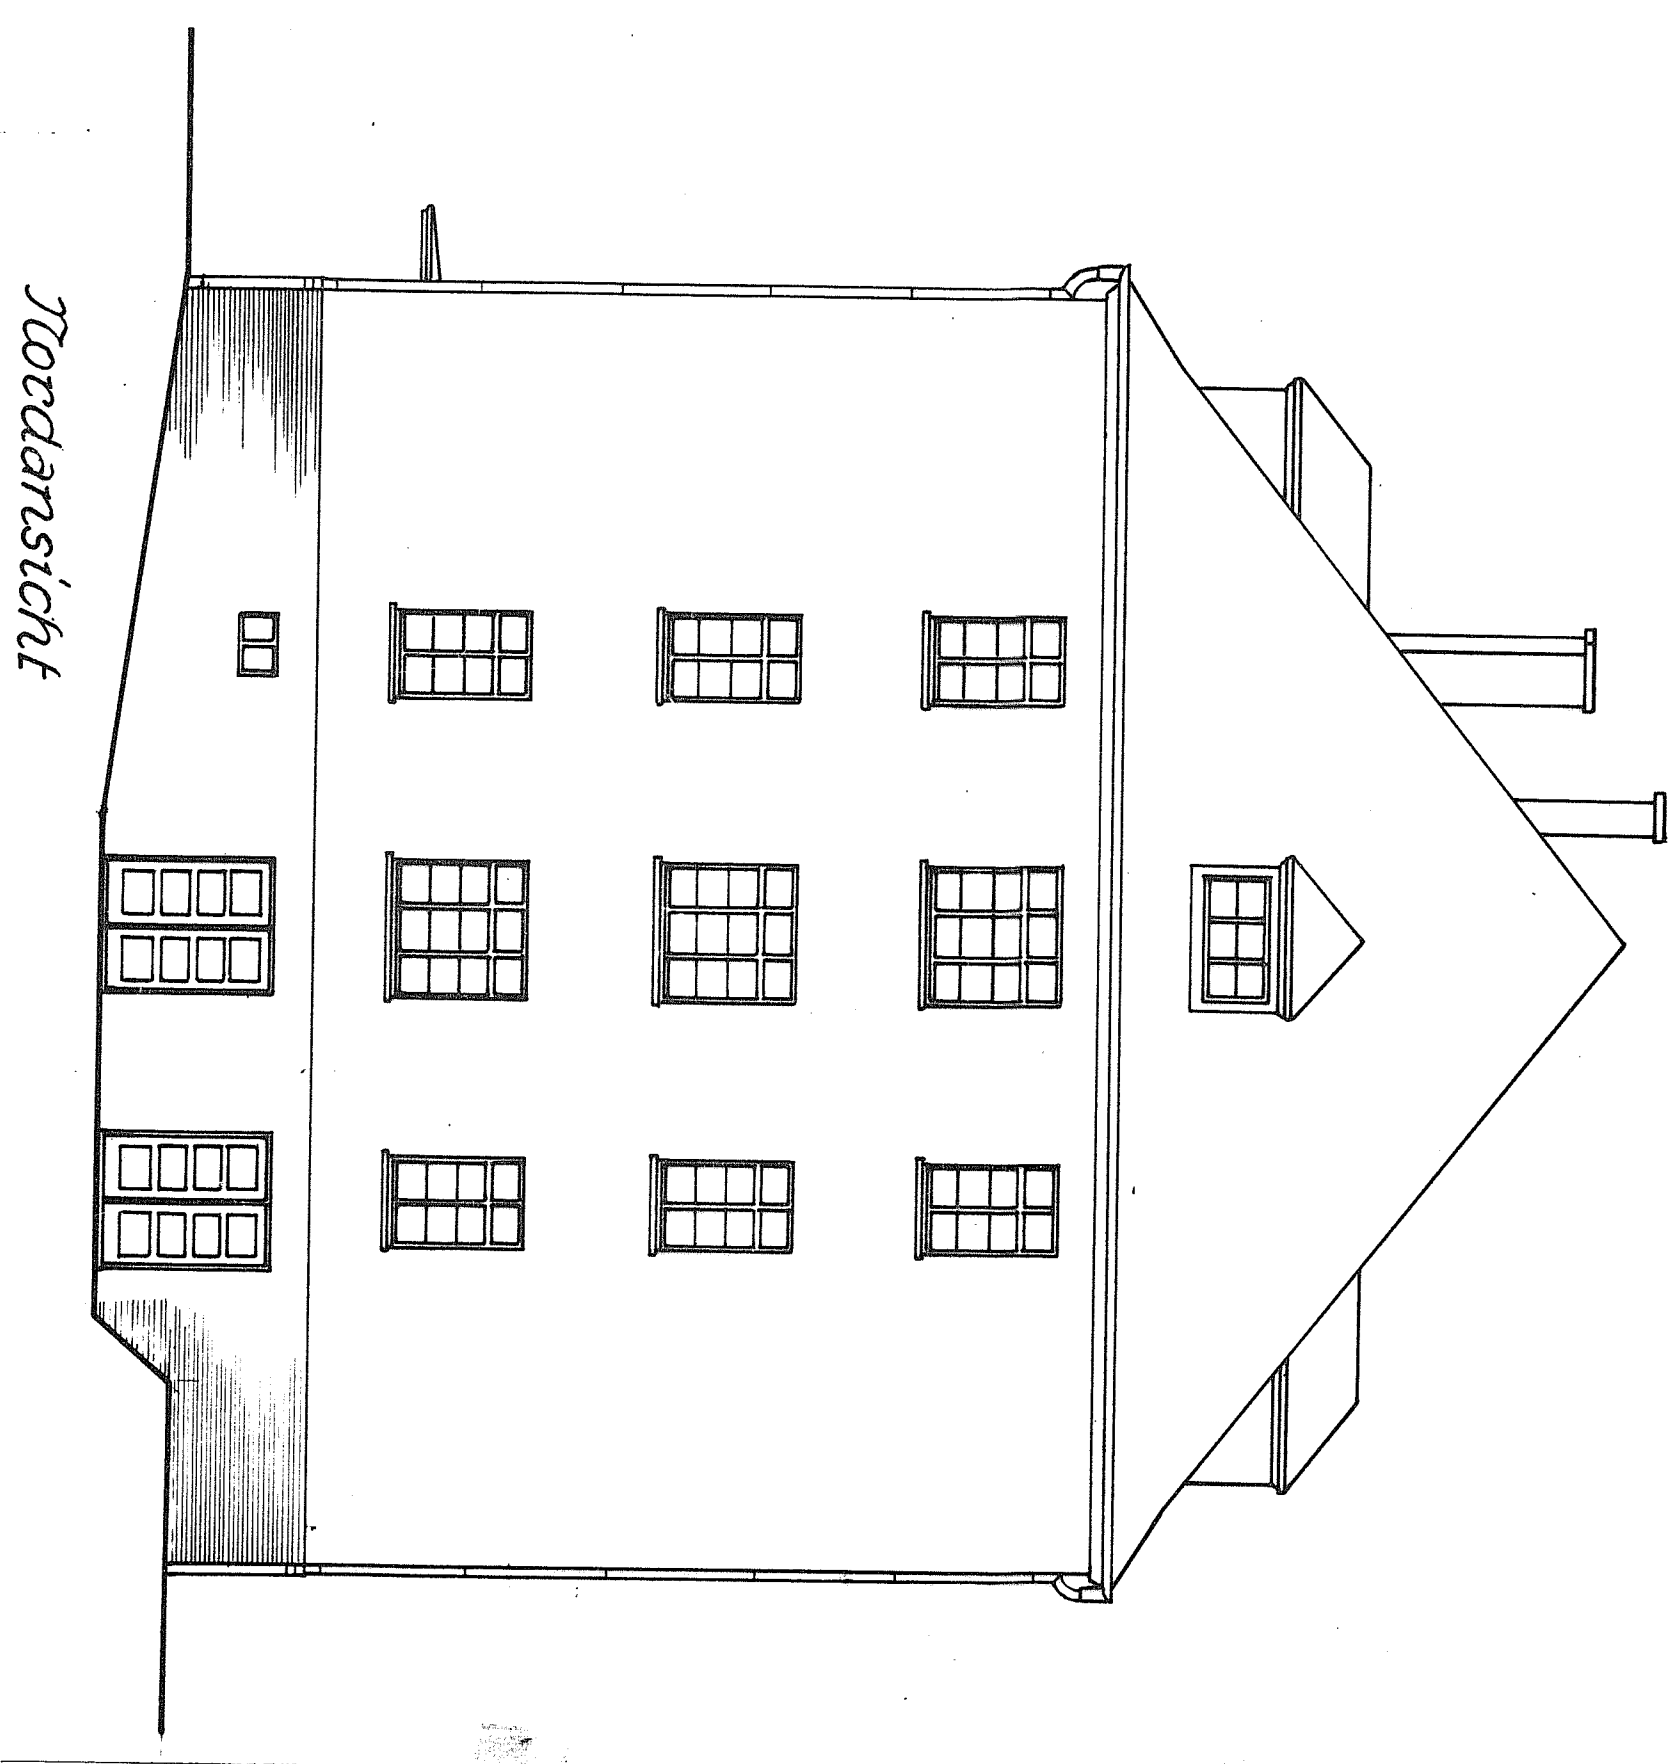

Nordsansicht

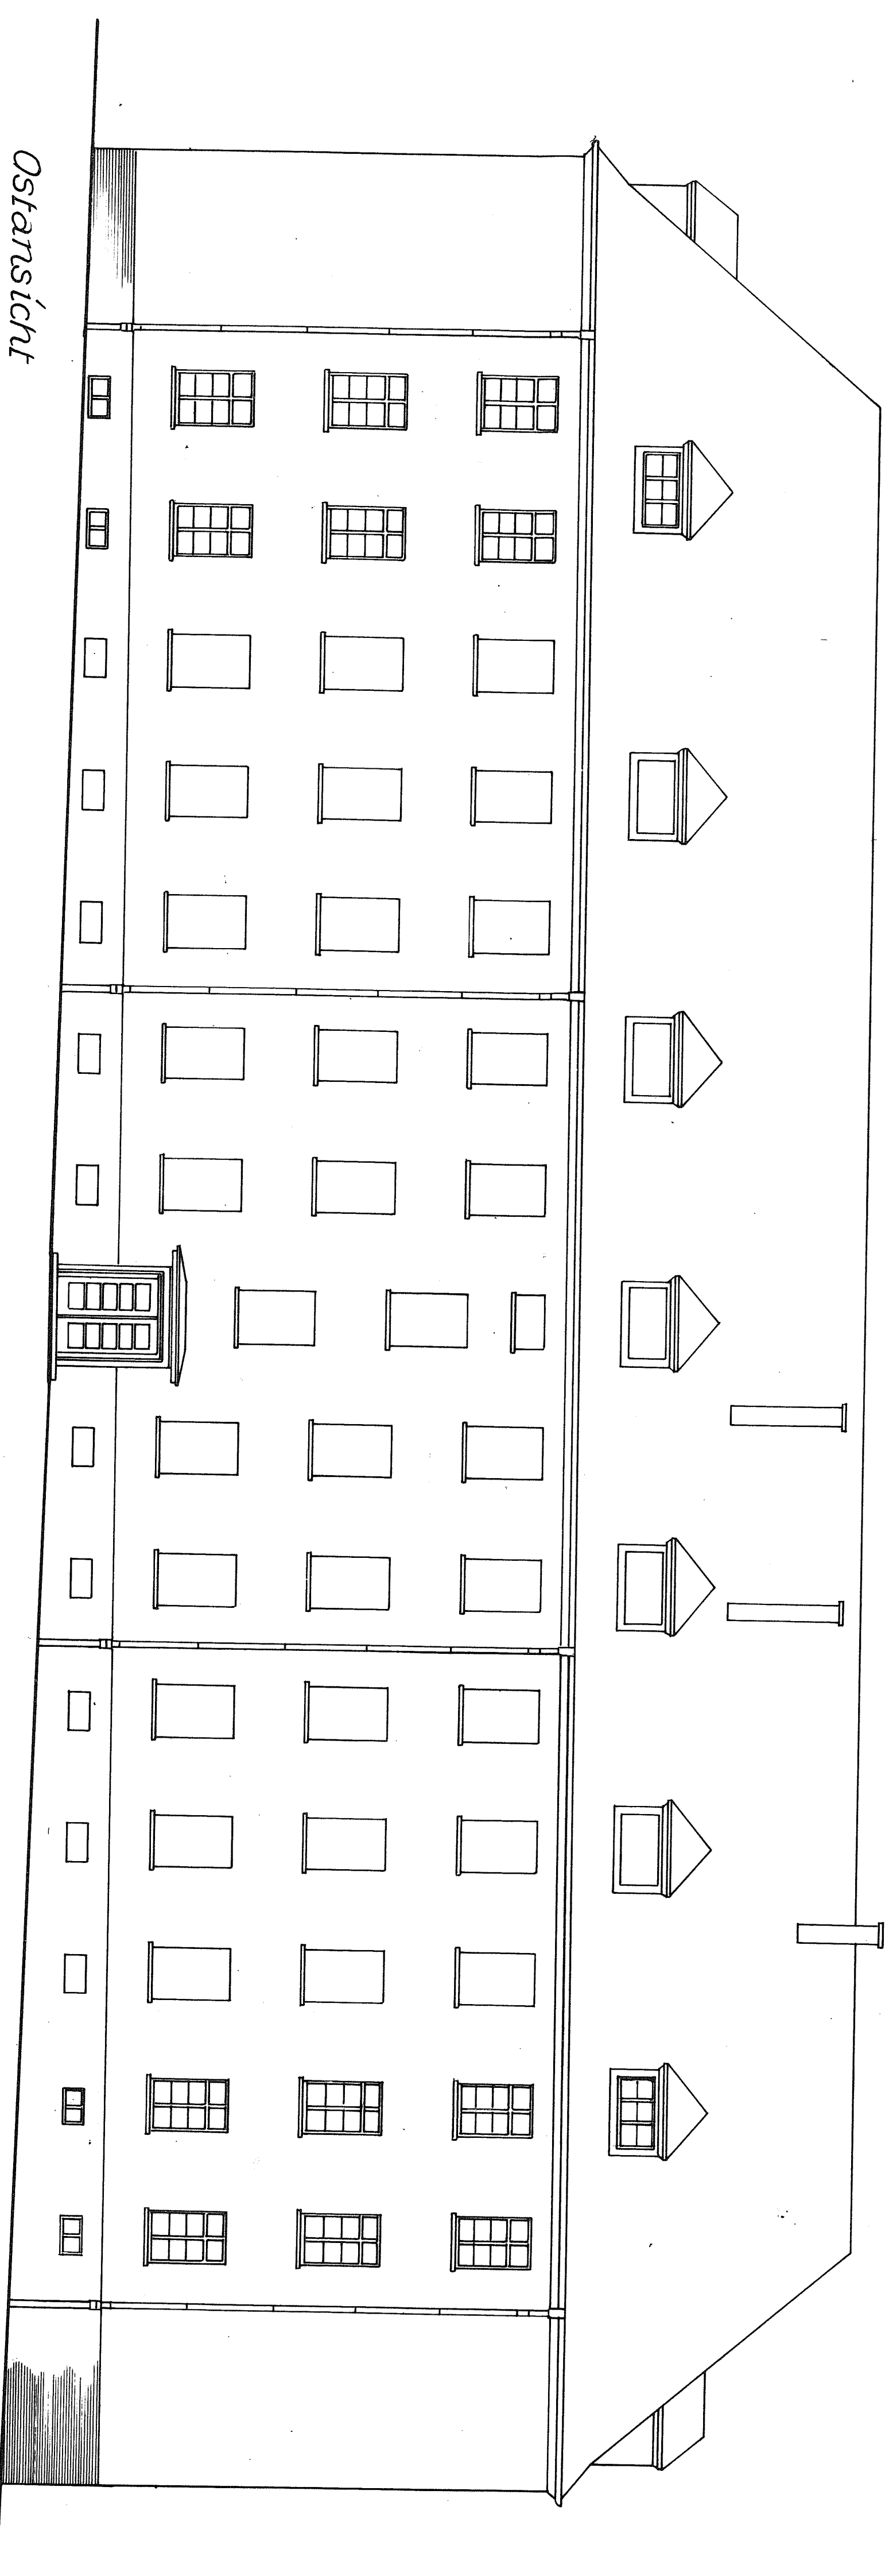

Ostansicht

BESTANDSPLAN

Dienststelle	08364	STAATL. HOCHBAUAMT TÜBINGEN
Bauwerk	30428005	7400 Tübingen Postfach 2509, Charlottenstr. 27, Tel. 0707/46281
Projekt-Nr.	5007	YPERKASERNE REUTLINGEN (QUARTIER VERNEJOL) GER 43
Version	1:100	ANSICHTEN
Maßstab im Original	1:100	
Blz/Pz	110059	Gezeichnet
DNK	110059	Bearbeitet
Datum	12.06.85	Geprüft
		Datum
		Verf. am
		Tübingen, den